


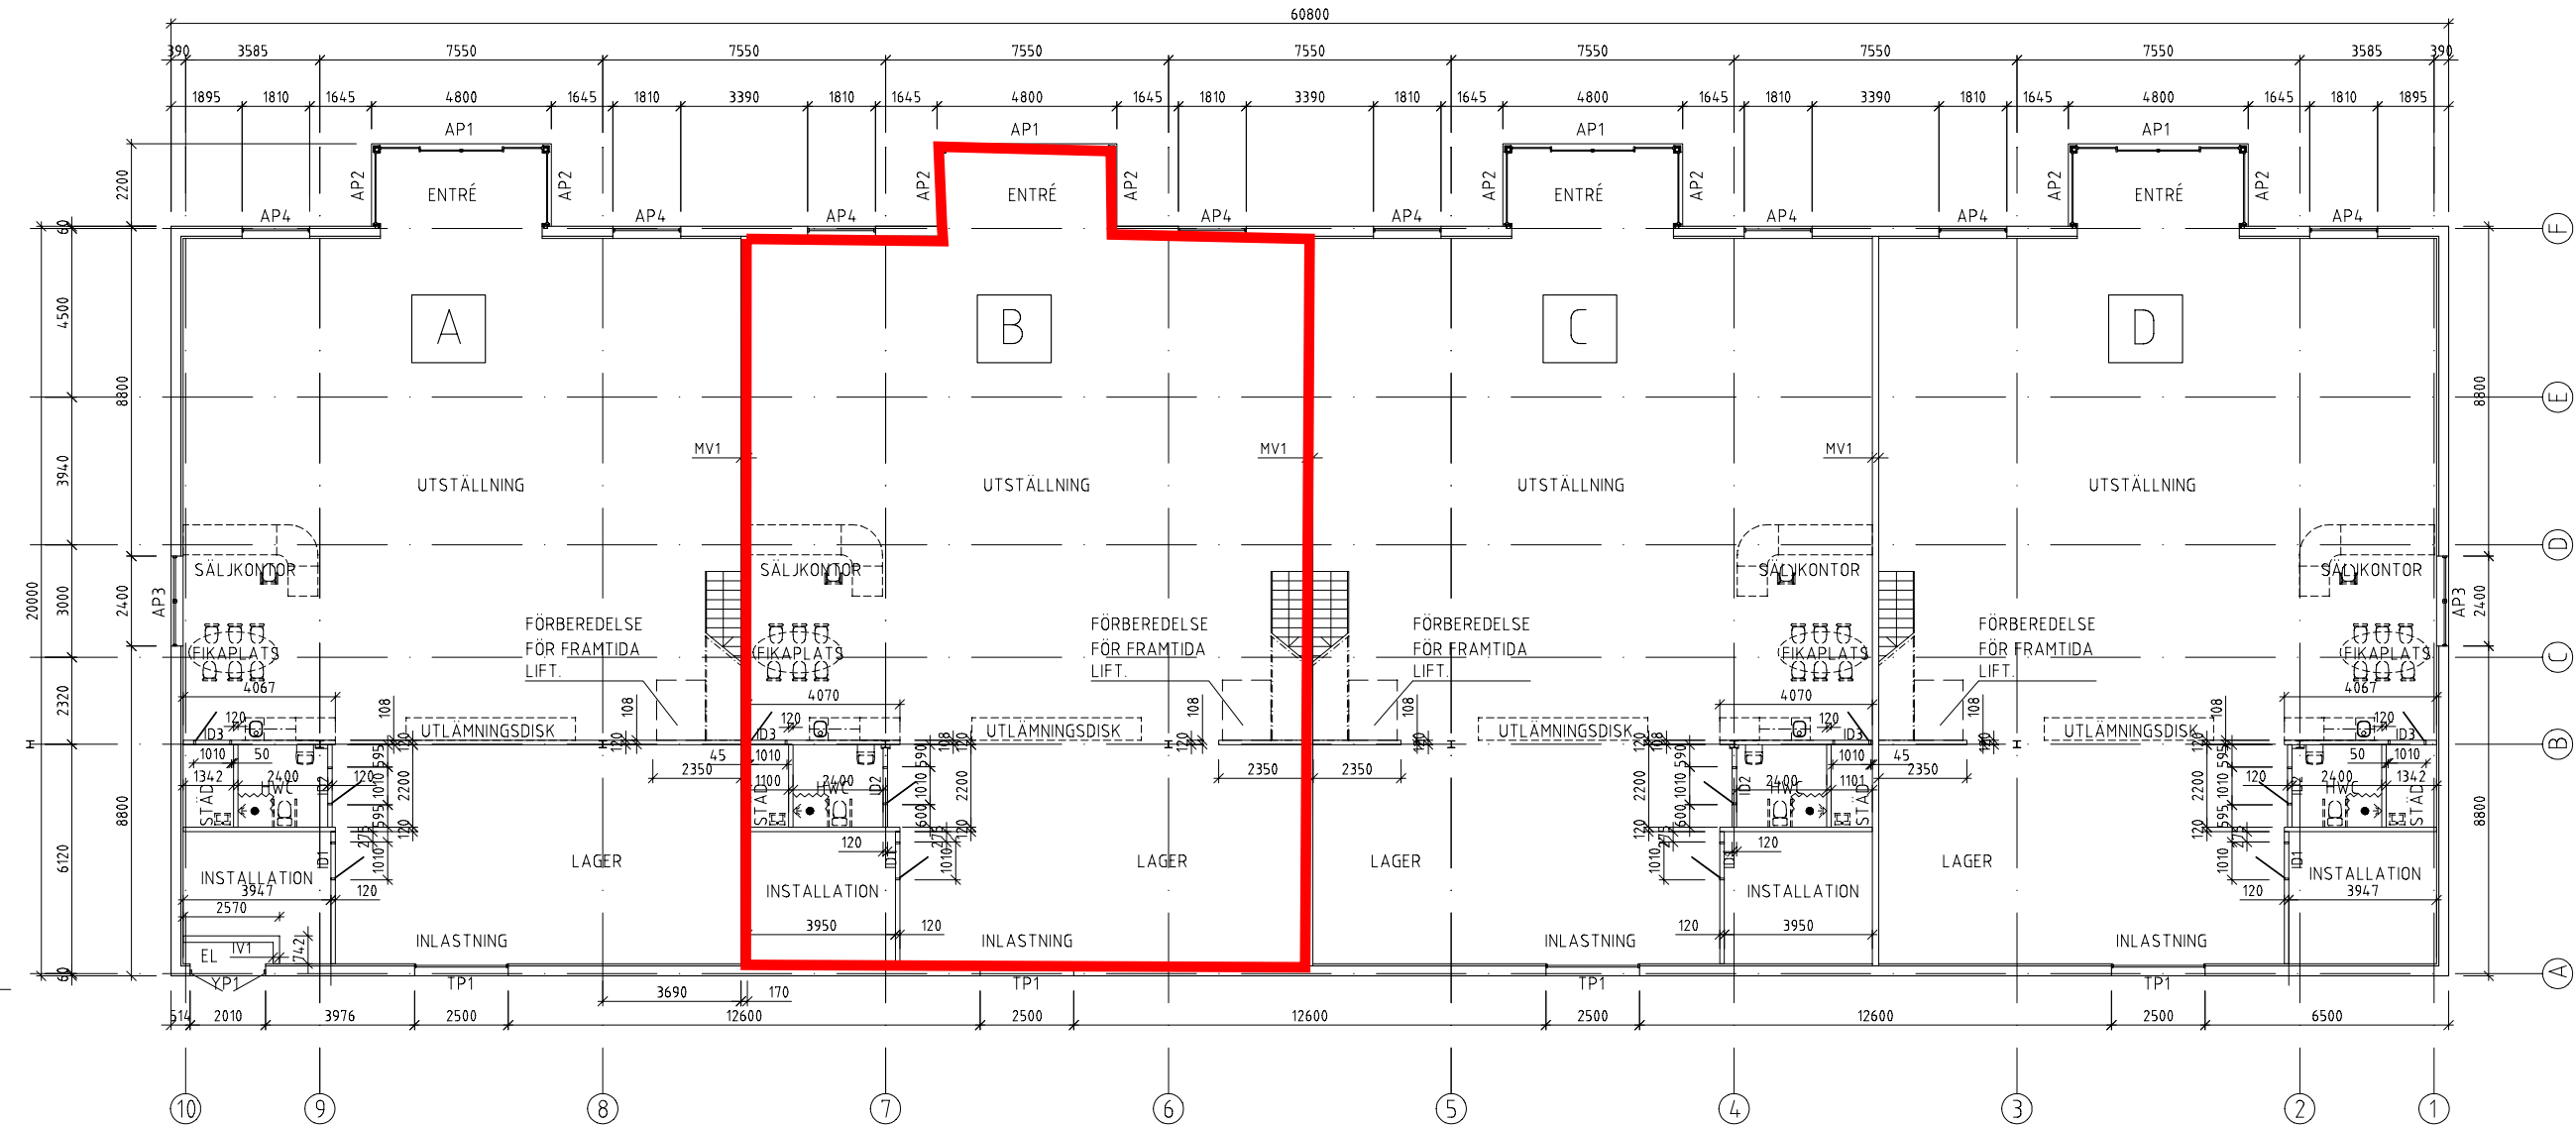


FÖRKLARINGAR

- MV1 2x13 GIPS
FR 120 s450
120 STENULL
2x13 GIPS
IV1 2x13 GIPS
120 STÅLREGEL s450
120 STENULL
2x13 GIPS
ÖVRIGA INNERVÄGGAR
2x13 GIPS
70 STÅLREGEL s450
45 STENULL
2x13 GIPS

BOTTENPLAN
1:100

BET	ANT	ÄNDRINGEN AVSER	SKÖT	DATUM
RELATIONSHANDLING				
A		NIMAB Entreprenad AB Tel: 0416-250 00 Fax: 0416-182 01 E-mail: hakan@nimab.se		
K		NIMAB Entreprenad AB Tel: 0416-250 00 Fax: 0416-182 01 E-mail: hakan@nimab.se		
E		XXXXXXXXXXXXXX Tel: XXXXXXXXXX Fax: XXXXXXXXXX E-mail: XXXXXXXXXX		
V		XXXXXXXXXXXXXX Tel: XXXXXXXXXX Fax: XXXXXXXXXX E-mail: XXXXXXXXXX		
VS		XXXXXXXXXXXXXX Tel: XXXXXXXXXX Fax: XXXXXXXXXX E-mail: XXXXXXXXXX		
M		XXXXXXXXXXXXXX Tel: XXXXXXXXXX Fax: XXXXXXXXXX E-mail: XXXXXXXXXX		
 NIMAB ENTREPRENAD				
www.nimab.se BOX 115, 275 23 Sjöbo TFN 0416-182 00 FAX 0416-182 01				
UPPGIFTS NR	50363	REFÄRD KONSTRUKTÖRSÄND AV	H BROMAN	HÄNDELSEÄNDARE RICKARD NILSSON
DATUM	2005-10-04	ANSVARIG	RICKARD NILSSON	
RINGERIKE 2, SVÅGERTORP, MALMÖ NYBYGGNAD ASTRONHALL BOTTENPLAN				
SKALA A1	1:100	SKALA A3	1:200	NUMMER A30-01-01

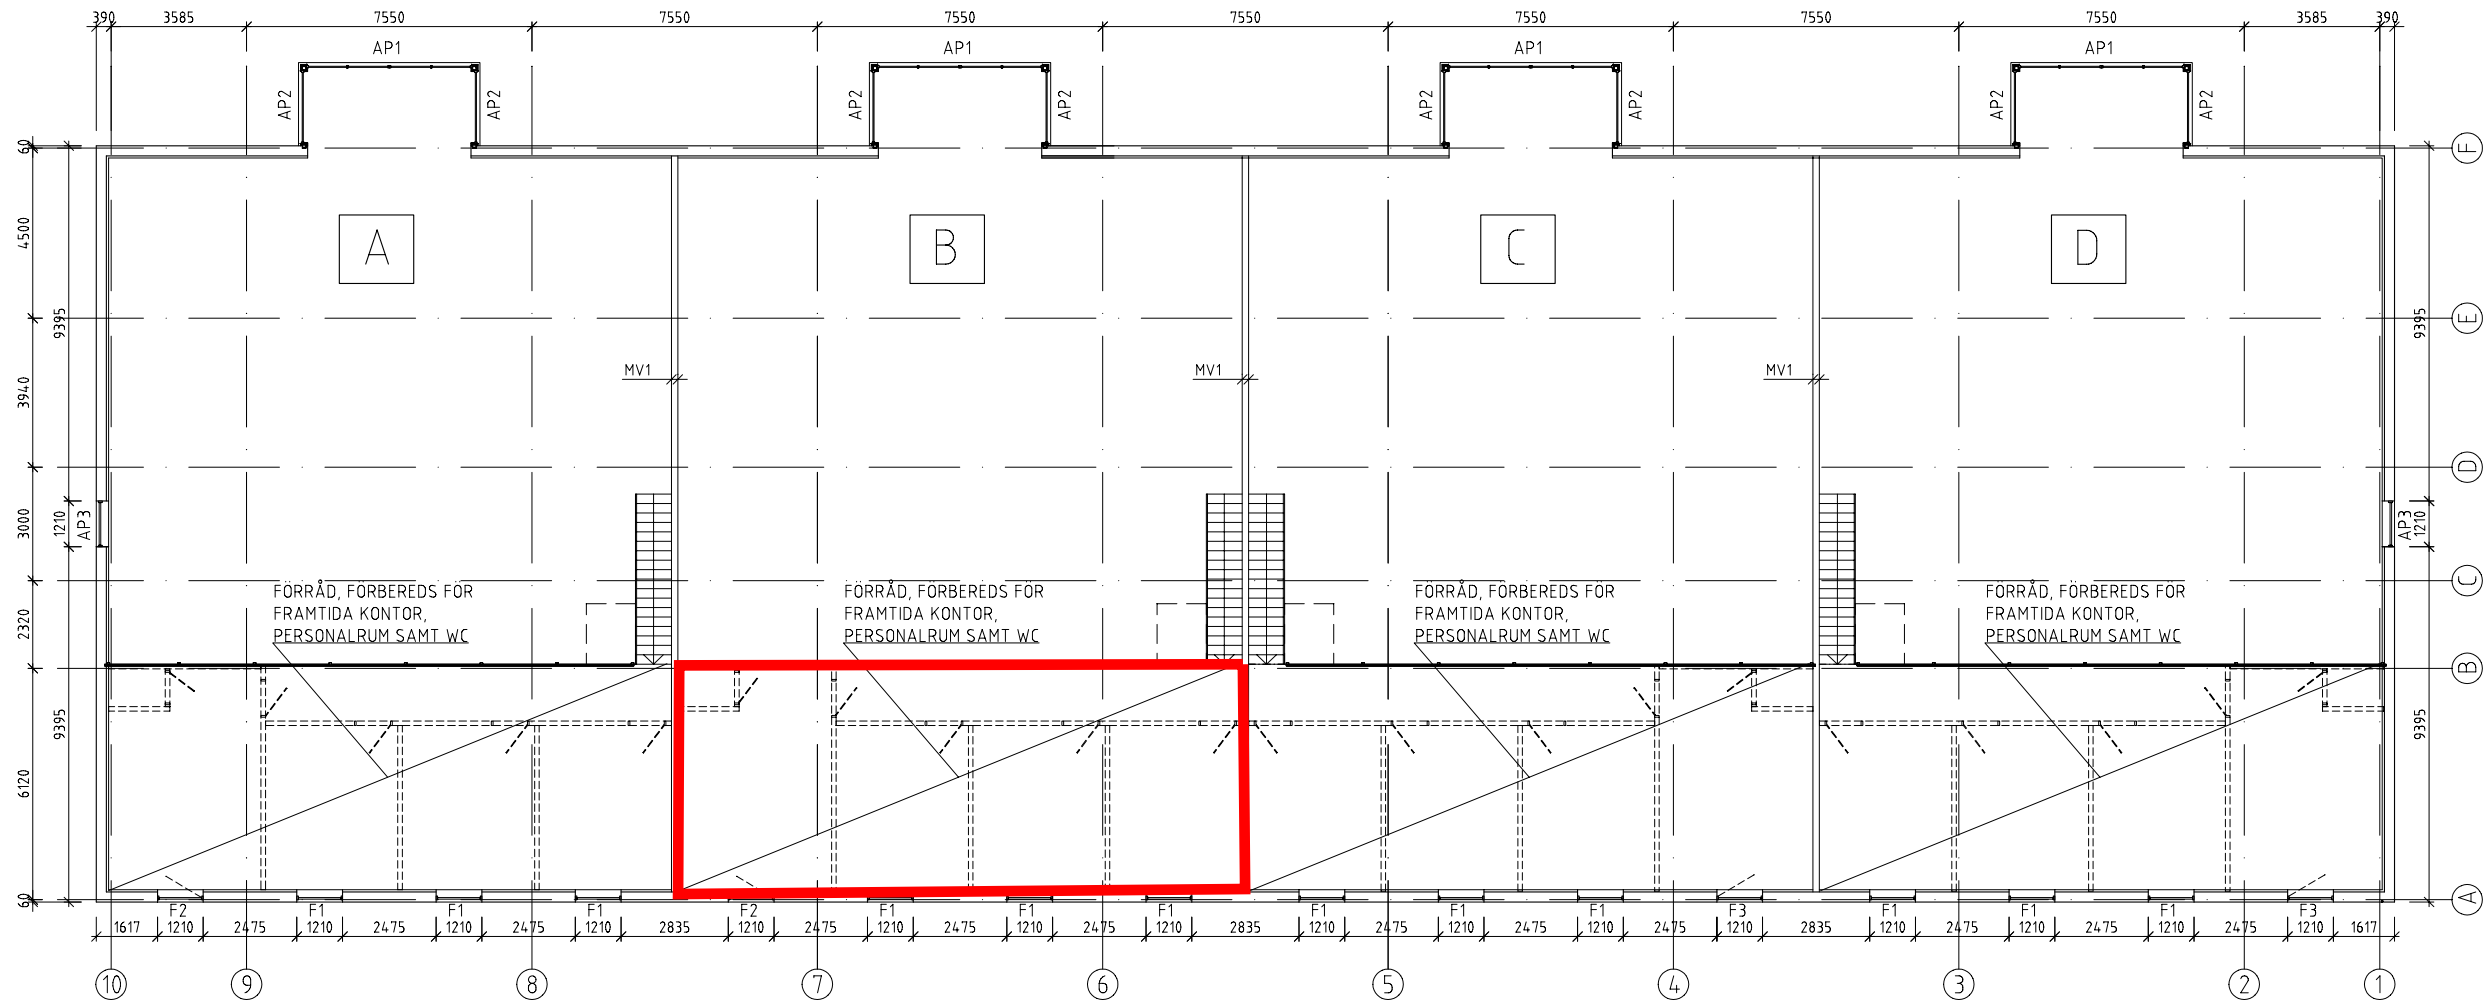

FÖRKLARINGAR

MV1 2x13 GIPS
FR 120 s450
120 STENULL
2x13 GIPS

OVANPLAN
1:100

BET	ANT	ÄNDRINGEN AVSER	SIGN	DATUM
RELATIONSHANDLING				
A		NIMAB Entreprenad AB Tel: 0416-250 00 Fax: 0416-182 01 E-mail: hakan@nimab.se		
K		NIMAB Entreprenad AB Tel: 0416-250 00 Fax: 0416-182 01 E-mail: hakan@nimab.se		
E		XXXXXXXXXXXXXX Tel: XXXXXXXXXXXX Fax: XXXXXXXXXXXX E-mail: XXXXXXXXXXXX		
V		XXXXXXXXXXXXXX Tel: XXXXXXXXXXXX Fax: XXXXXXXXXXXX E-mail: XXXXXXXXXXXX		
VS		XXXXXXXXXXXXXX Tel: XXXXXXXXXXXX Fax: XXXXXXXXXXXX E-mail: XXXXXXXXXXXX		
M		XXXXXXXXXXXXXX Tel: XXXXXXXXXXXX Fax: XXXXXXXXXXXX E-mail: XXXXXXXXXXXX		
 NIMAB ENTREPRENAD				
www.nimab.se BOX 115, 275 23 Sjöbo TFN 0416-182 00 FAX 0416-182 01				
UPPDRAG NR	50363	REF: KONSTRUKTÖR AV	H BROMAN	HÄNDELSE
DATUM	2005-10-04	ANSVARIG	RICKARD NILSSON	
RINGERIKE 2, SVÅGERTORP, MALMÖ NYBYGGNAD ASTRONHALL OVANPLAN				
SKALA A1	1:100	SKALA A3	1:200	REVISOR
A30-01-11				BET